

Département de la Saône-et-Loire

**Commune de CIEL**

**DECLARATION DE PROJET AVEC  
MISE EN COMPATIBILITE DU PLU**

ENQUETE PUBLIQUE


**4.1- EXTRAIT DU PLAN DE ZONAGE – BOURG**

Vu pour être annexé à notre arrêté ou délibération  
en date de ce jour,

Le

Le Maire

Les modifications apportées au plan de zonage sont indiquées en rouge

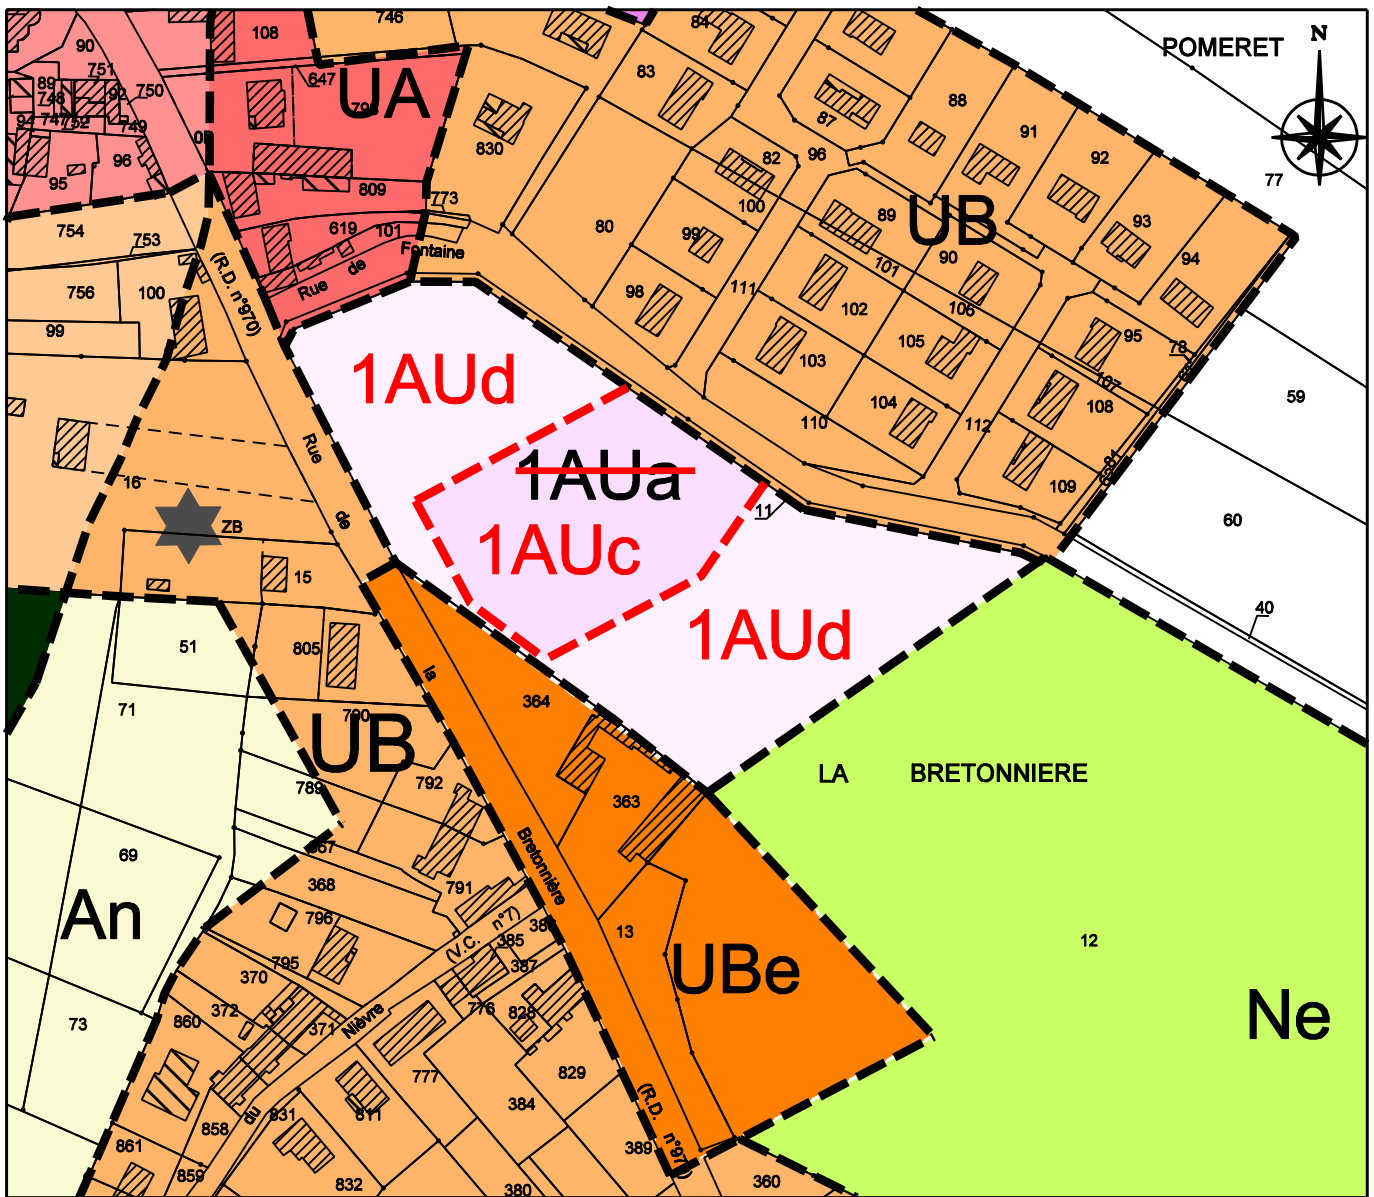

Echelle 1/2500

**[AU] ZONES A URBANISER**

- 1AU : Zone à urbaniser constructible à vocation principale d'habitation
- 1AUa : secteur correspondant au ~~secteur de la Bretonnière destiné à la construction de logements pour personnes âgées et~~ au secteur sud du Nièvre destiné à la construction de ~~l'~~ d'un EPHAD
- 1AUc : secteur correspondant au secteur de la Bretonnière destiné à la construction d'un 2ème EPHAD
- 1AUd : secteur correspondant au secteur de la Bretonnière destiné à la construction de commerces et de logements.